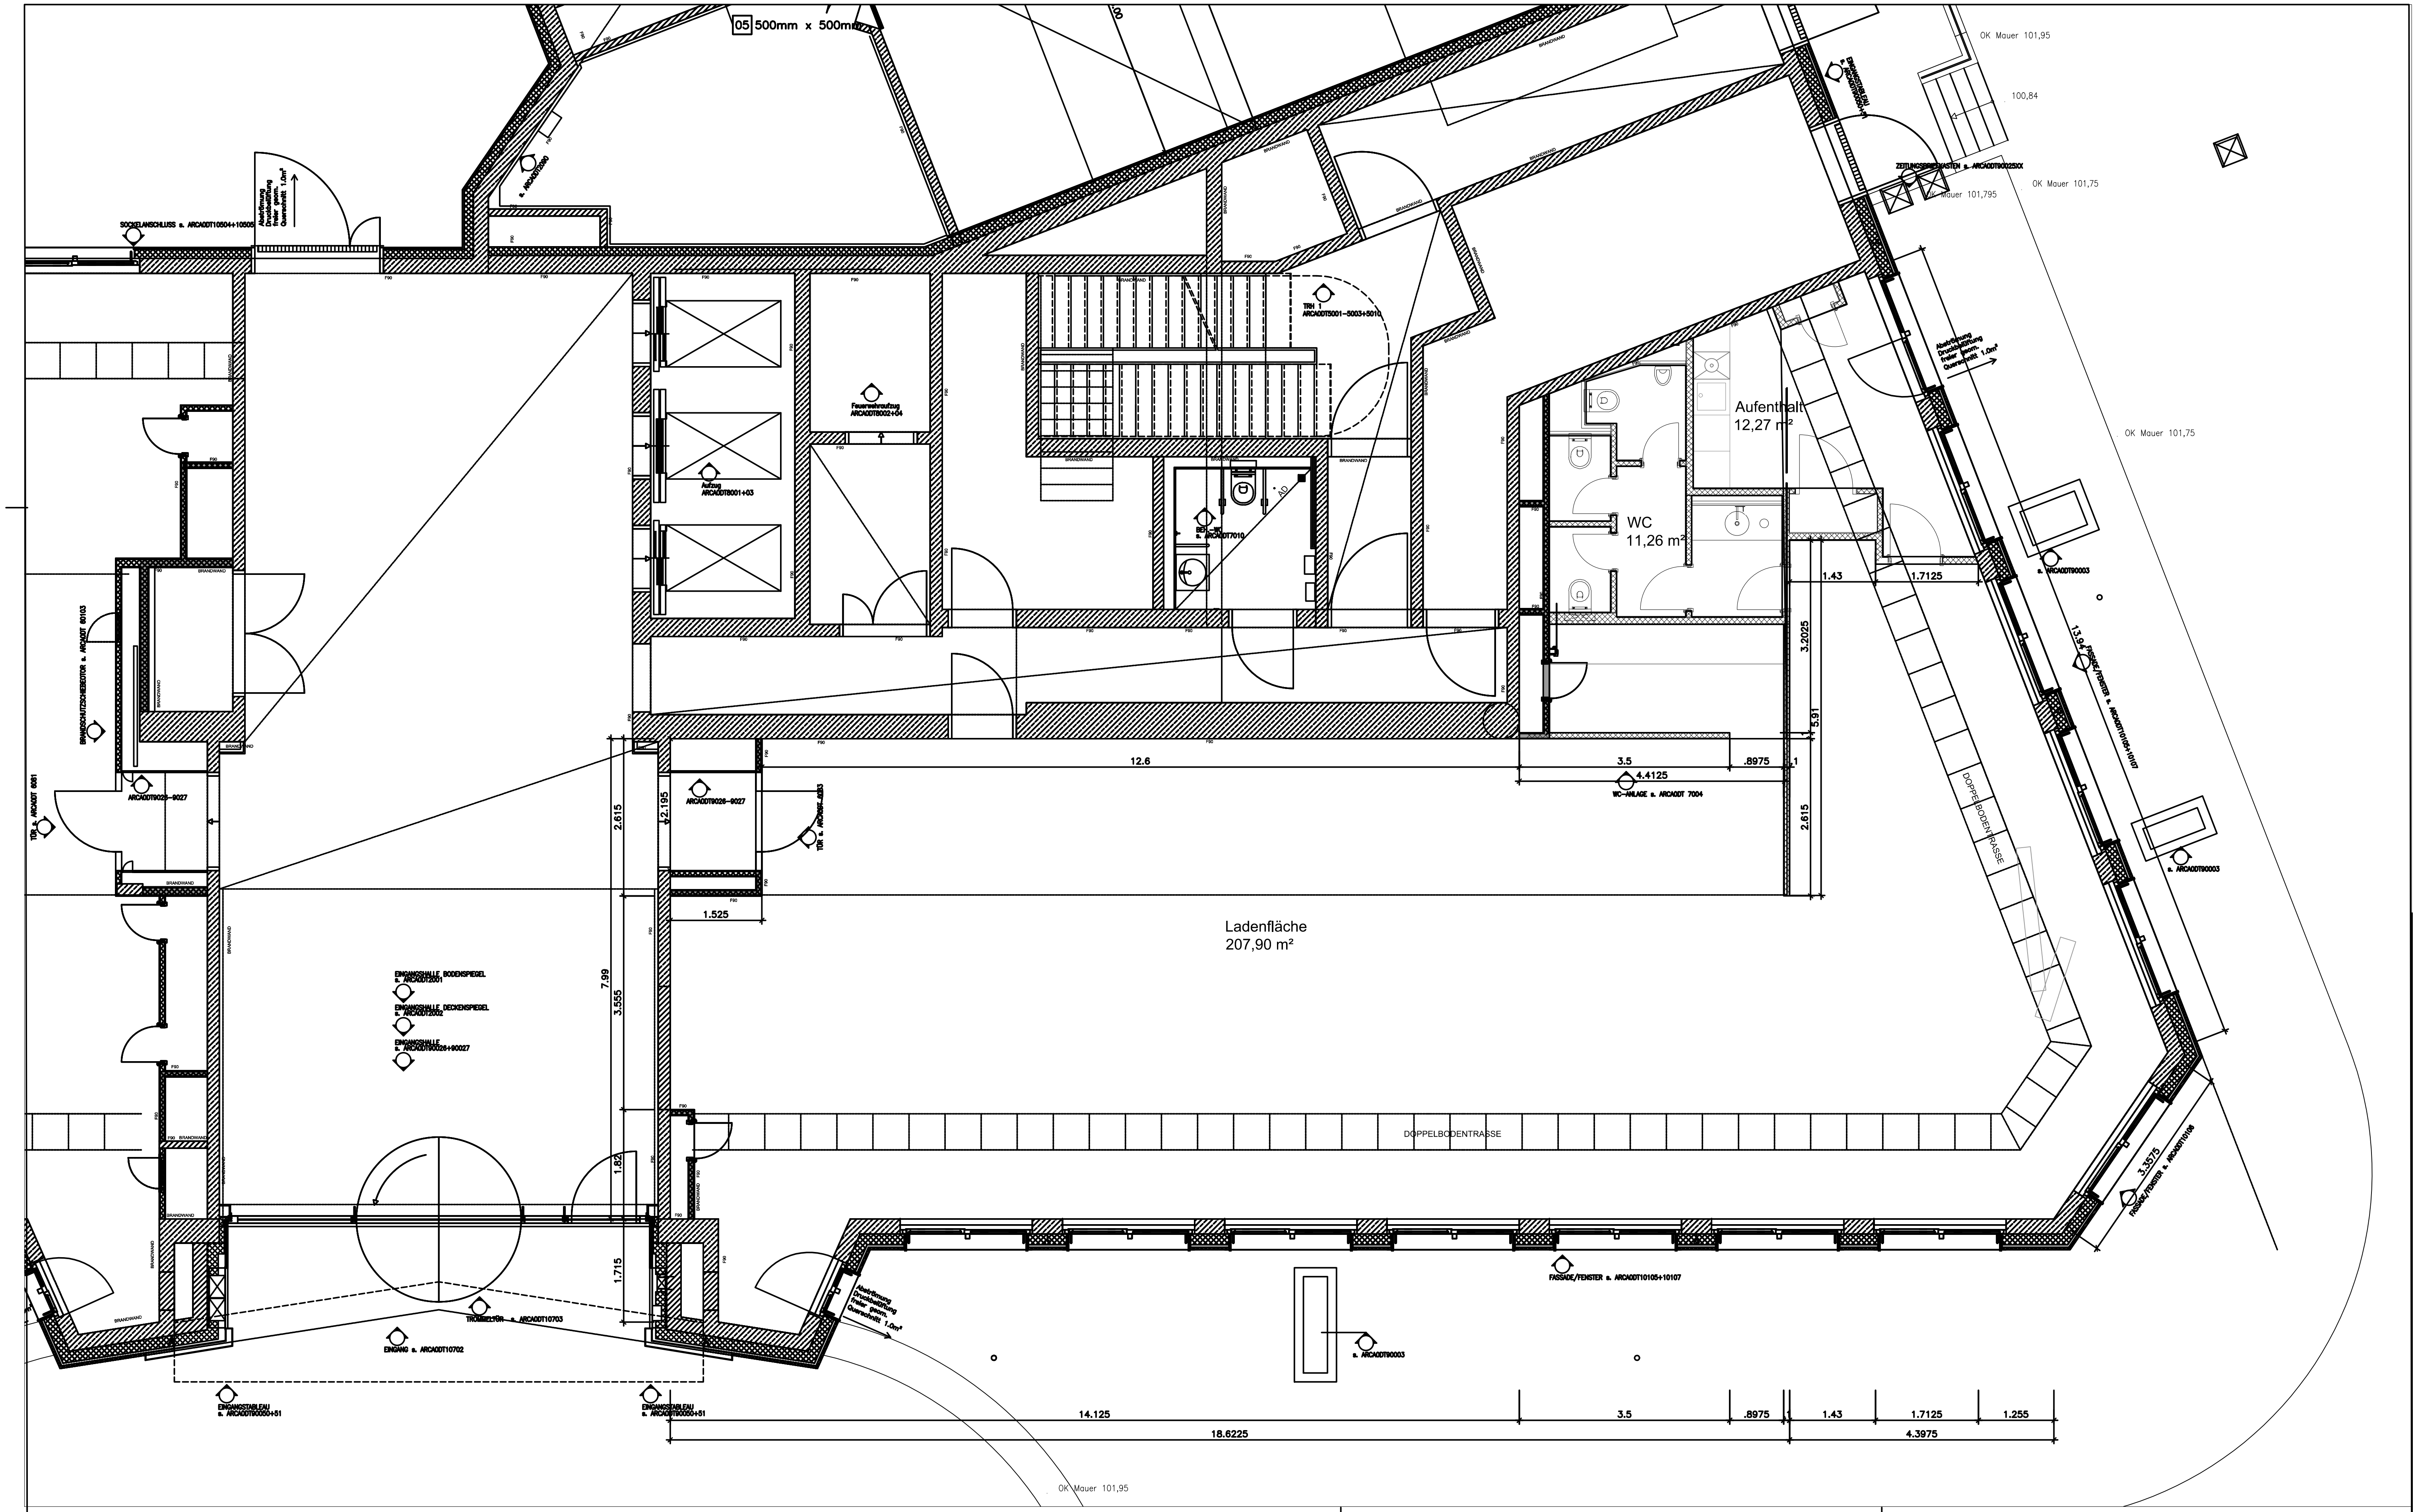

Objekt: **Occidens**
Bockenheimer Landstraße 45- 47
Frankfurt am Main

Planersteller: Primo Plan GmbH
Hasengasse 10
60311 Frankfurt am Main

Eigentümer: Deka Immobilien
OBJEKT-NUMMER:
3001-0538

Planinhalt:
Erdgeschoss
Friseurnutzung

Blattgröße: A3

Bestandsplan

Maßstab: 1:100

Datum: 17/ 03/ 2020

Blatt-Nr.: OCD-00_100